


- Megjegyzések:
- a földszinti helyiségek ábrázolásával készültek. Az ábrázolás részletes specifikációját lásd: belsőépítészeti tervdokumentáció műszaki leírásában, illetve ábrázolási tervlapon!
 - a helyiségek falburkolataira vonatkozó előírásokat, specifikációt lásd: belsőépítész tervdokumentáció tervlapon, valamint a belsőépítész terv burkolat kiírásában!

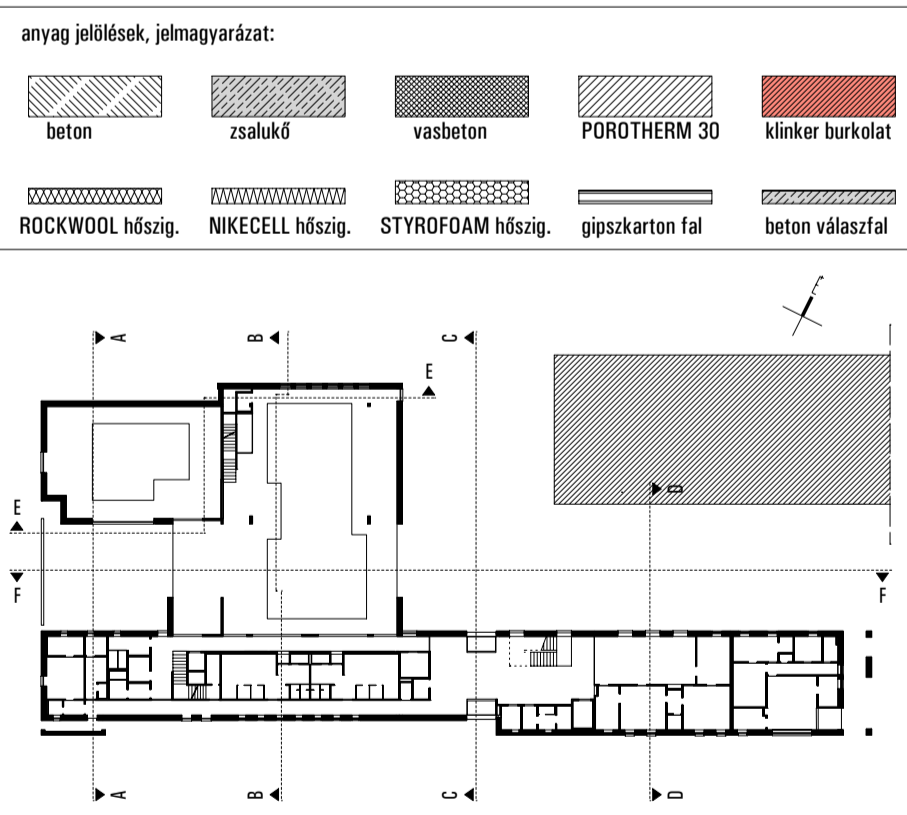

FIZIO - ÉS BALNEOTERÁPIÁS KÖZPONT

MEGVALÓSULÁSI TERV

ÉPÍTÉZÉS HELYE: 7030 PAKS, TÁNCICS KÖZ, 3525/2. HRSZ.

MEGVALÓSÍTÓ: PAKI IPARI PARK BT. 7030 PAKS, KÖLESZ UT 46.

FELELŐS ÉPÍTÉSZ TERVEZŐ: KERN ÉS KLENK ÉPÍTÉSZETI BT. 7030 PAKS, DUNA UT 1/A. TEL: 75421-441. FAX: 75510-100.

ÉPÍTÉSZ	alk. építész	alk. építész
Kern István	[Signature]	[Signature]
Kern Csaba	[Signature]	[Signature]

TARTÓSZERKEZET	alk. építész	alk. építész
Hagy László	[Signature]	[Signature]
Kelen Zoltán	[Signature]	[Signature]

GEPIZET	alk. építész	alk. építész
Takács Tibor	[Signature]	[Signature]

VILLANYSZÁM	alk. villanyszerelő	alk. villanyszerelő
Csikós György	[Signature]	[Signature]

FÖLDSZINT ALAPRAJZA - 2/2

2013.05.12. 10/2009 M - 1:50

M-04

A terv a KERN és KLENK Építészeti Bt. által készített, mely szerzői jogvédelem alatt áll. A tervet a KERN és KLENK Építészeti Bt. által készített, mely szerzői jogvédelem alatt áll.