


RÉTEGRENDEK

1/a	pincepadló általános rétegrend	2/a	medencetér padló	3/e	lépcső lemez burkolat	4/f	gépészeti tér padló	5/b	2. emelet feletti földem gépészeti tér felett	6/a	pince általános falszerkezet	6/k	prefa burkolatos vb fal	6/m	függönyfal + hőszigetelés + vb.fal
0,5 cm	MAPEI ULTRATOP ünterülő padlóburkolat	1,3 cm	gres lapburkolat + MAPEI KERAFLEX MAXI S1	1,5 cm	gres lapburkolat + MAPEI KERAFLEX MAXI S1	0,5 cm	MAPEI ULTRATOP ünterülő padlóburkolat	5-8 cm	16-32 mm mosott kavics leterhelő réteg	20,0 cm	zsakúdt szigetelőtartó fal simított felülettel	4 mm	PREFA Reynobond lemez burkolat alumínium "L" szelvényekre rögzítve	~ 5,5 cm	SCHÜCO tömítőr hőszigetelt panel
18 cm	vasalt ellenlemez	~ 2 mm	MAPEI MAPELASTIC kent vízszigetelés 2 rétegben	0,5 cm	MAPEI ADESILEX P4 aljzatkiegyenlítés	7,5 cm	aljazteton	1 rtg	140 g/m2 polipropilén lágyul olvásvastó réteg	1 rtg	PORMEX RAPID készítés	18,0 cm	átszellőtetett légrés	15 cm	ROCKWOOL tűmítőr hőszigetelt panel
5 cm	szerelőbeton	7-11,5 cm	aljazteton lejátsban kialakítva	20,0 cm	monolit vasbeton lemez	1 rtg	PE fólia technológiai szigetelés	20 cm	ROOFMATE SL hőszigetelés	2 rtg	VILLAS E-G 4 FIK EXTRA vízszigetelés teljes felületen lánggátszó	18,0 cm	ROCKWOOL Fitrack FB1 üvegátfalú kasiradssá hőszigetelés	tárcsás rögzítéssel	
1 rtg	PE fólia védelem a szigetelés mechanikai védelmére	1 rtg	PE fólia technológiai szigetelés	1 rtg	PE fólia technológiai szigetelés	1 rtg	PE fólia technológiai szigetelés	1 rtg	VILLAS E-G 4 FIK Extra vízszigetelés lánggátszóval	4 cm	NIKECELL NC (EPS) 100 hőszigetelés	20cm	monolit vasbeton fal	20 cm	monolit vasbeton gerenda
2 rtg	VILLAS E-G 4 FIK szigetelő réteg teljes felületén lánggátszó	2,0 cm	NIKECELL LH szigetelés és zártató rtg	2,0 cm	NIKECELL LH szigetelés és zártató rtg	2,0 cm	NIKECELL LH szigetelés és zártató rtg	1 rtg	VILLAS E-G 4 FIK vízszigetelés toldások összehajszócsával	1 rtg	PORMEX RAPID készítés	1,0 cm	belső vakolat	2 rtg	glettelés
1 rtg	PORMEX RAPID készítés	20,0 cm	monolit vasbeton lemez földem												
40,0 cm	vasbeton lemezalap														
1 rtg	DÖRKEN Delta MS lemez														
80 cm	tömörített kavicságy (talágszene)														
	temetett talaj														

homlokzati anyagok:

- 1 klinker téglaburkolat okker (25x7,5x12) - ÖsterreichischesKlinker-Kontor
- 2 klinker téglaburkolat okker (25x19x12) - ÖsterreichischesKlinker-Kontor
- 3 előregyártott vasbeton attika panel
- 4 előregyártott vízszintesen átforduló vasbeton attika panel
- 5 előregyártott vasbeton előtető
- 6 előregyártott vasbeton pengéfal
- 7 előregyártott vasbeton U keresztmetszetű hídlem
- 8 PREFA P.10 attika lefedés, világosszürke színben
- 9 PREFA REYNOBOND panel, szegescselt kivitelben, grau metallic 980 színben
- 10 PREFA P.10 korcolt lemezfedés, világosszürke színben
- 11 PREFA négyzsögszelvényű ereszcsonna, világosszürke színben
- 12 PREFA REYNOBOND panel csavarozva,grau metallic 980 színben
- 13 SCHÜCO AWS 60 ablak, RAL: 7039 színben
- 14 SCHÜCO ADS 60 ajtó, RAL: 7039 színben
- 15 SCHÜCO függönyfal, RAL: 7039 színben
- 16 SCHÜCO függönyfalba épített automata tolaajtó, RAL: 7039 színben
- 17 alumínium köpenylemez hőszigeteléssel
- 18 KRÜLLUNG HORISO árnyékoló a panel takarásában
- 19 KRÜLLUNG HORISO árnyékoló alumínium köpennyel
- 20 In-Tech bukoltégla tartó rendszer (horganyzott)
- 21 2x2 db 20/20 cm-es üvegtégla, mögötte 4 nyílást lefedő 120x120 cm-es SCHÜCO AWS 60 fix ablak
- 22 szellőzőrács gépészterv szerint
- 23 fa tartóoszlop
- 24 acélrács lecsavarozható elemekkel, közepén egyszárnyú kapuval
- 25 kétszárnyú acélkapu, egyedi hőszigetelt hűdás kialakítású
- 26 vörösfenyő pallóburkolat bordázott felülettel, v=4 cm
- 27 perforáció a téglaburkolatban, mögötte ablakok
- 28 monolit látszobeton kerítés

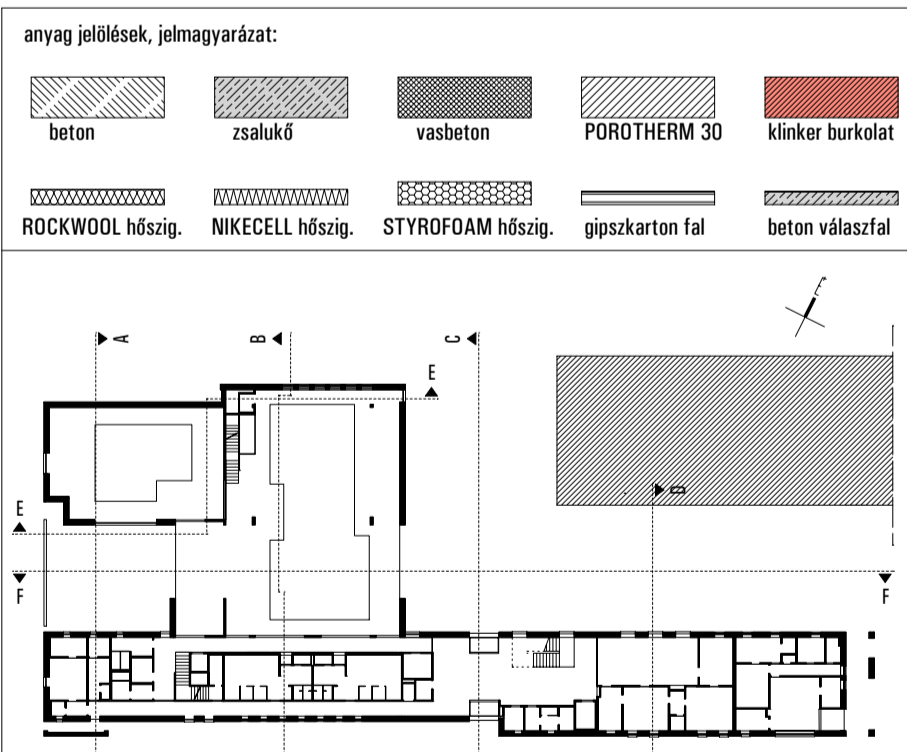

FIZIO - ÉS BALNEOTERÁPIÁS KÖZPONT

MEGVALÓSULÁSI TERV

ÉPÍTÉKEZÉS HELYE: 7030 PAKS, TÁNCICS KÖZ, 3525/2. HRSZ.

MEGBÍZÓ: PAKI IPARI PARK KFT 7030 PAKS, KÖLESZI UT 46.

FELELŐS ÉPÍTÉSZ TERVEZŐ: KERN ÉS KLENN ÉPÍTÉSZETI BT. 7030 PAKS, DUNA U.1/A. TEL:75421-441 FAX: 75510-100

ÉPÍTÉSZ: Keri Andras ak. építészeti munkák 01-07-0030

TARTÓSZERKEZET: Nagy László ak. építészeti munkák T.15-0436

ÉPÍTÉSZ: Takács Tíme ak. építészeti munkák 01-07-0469

VILLANCSZÁLL: Csikós György ak. villanyszerelői munkák V-107-0070

E-E METSZET

2013.05.12. 10/2009 M = 1:50

M-12

A terv a Keri és Klenk Építészeti Bt. által készített, mely szerzői jogvédelem alatt áll. A szerzők jogait minden jogi jogszabályban és szerzői jogszabályban megőrzik.