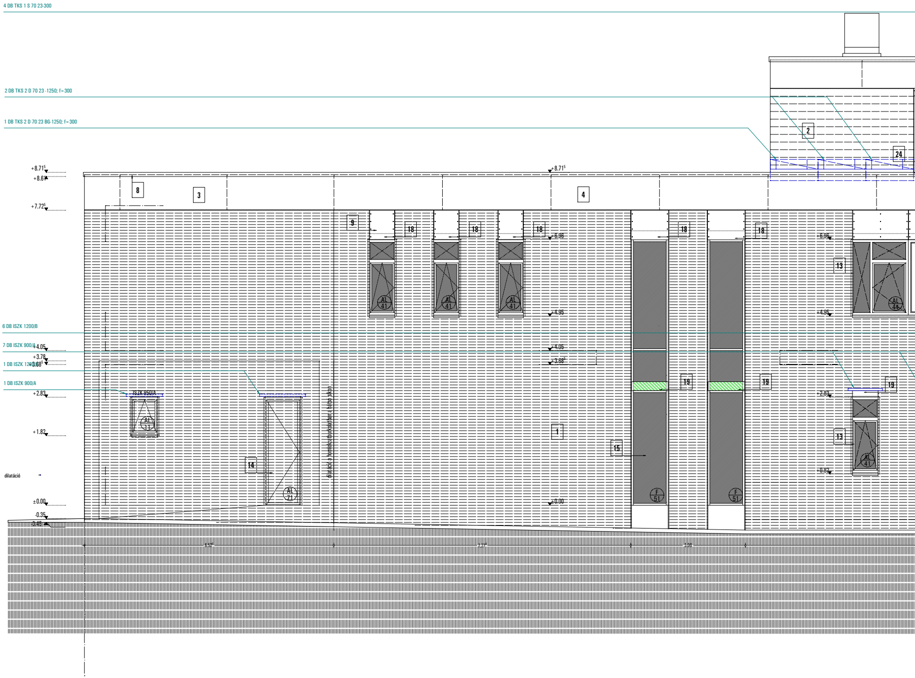
4 DB TKS 1 S 70 23-300
2 DB TKS 2 D 70 23 -1250; f=300
1 DB TKS 2 D 70 23 BG-1250; f=300
+8.71⁵
+8.61
+7.72⁵
8
3
4
9
18
18
18
18
18
+6.96
+6.96
AL 41
AL 41
AL 41
AL 44
13
2
24
+4.95
+4.95
6 DB ISZK 1200/B
7 DB ISZK 900/A
1 DB ISZK 1200/B
1 DB ISZK 900/A
+4.05
+3.78
+3.68⁵
+2.83
+2.83
ISZK 950/A
AL 11
+1.82
14
AL 71
1
15
19
19
19
13
AL 41
+0.82
F 51
F 51
dilatáció
dilatáció a homlokzatburkolatban a hátsó síkon
±0.00
±0.00
-0.35
-0.45
6.57⁵
7.77⁵
3.00

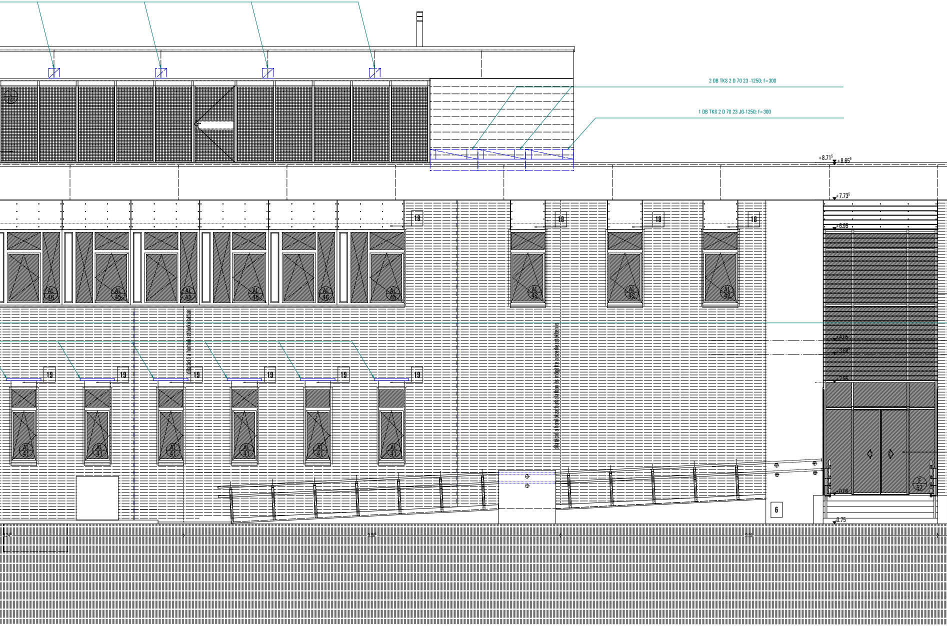
2 DB TKS 2 D 70 23 -1250; f=300
1 DB TKS 2 D 70 23 JG-1250; f=300
+8.71^5
+8.65^5
+7.73^5
+6.95
18
18
18
18
AL 46
AL 45
AL 46
AL 45
AL 46
AL 45
AL 42
AL 42
AL 42
dilatáció a homlokzatburkolatban
dilatáció a homlokzatburkolatban és mögötte a szerkezetekben is
19
19
19
19
19
19
AL 41
AL 41
AL 41
AL 41
AL 41
AL 41
6
F 57
±0.00
-0.75

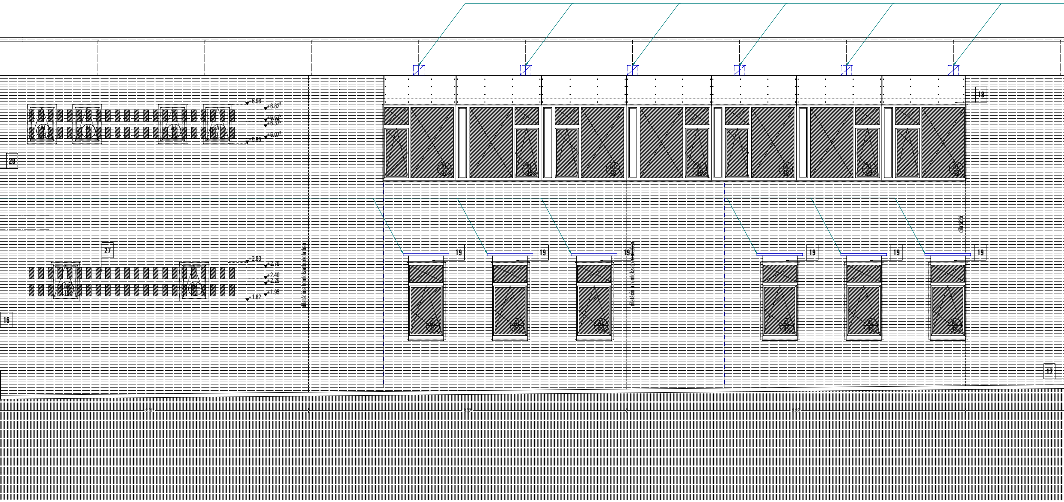
18
29
+6.96
+6.82⁵
+6.52⁵
+6.37⁵
+6.07⁵
+5.95
AL 47
AL 49
AL 48
AL 49
AL 48
AL 49
AL 48
27
+2.83
+2.70
+2.40
+2.25
+1.95
+1.82
dilatáció a homlokzatburkolatban
19
19
19
19
19
19
dilatáció a homlokzatburkolatban
dilatáció
AL 42
AL 42
AL 42
AL 42
AL 42
AL 42
16
17

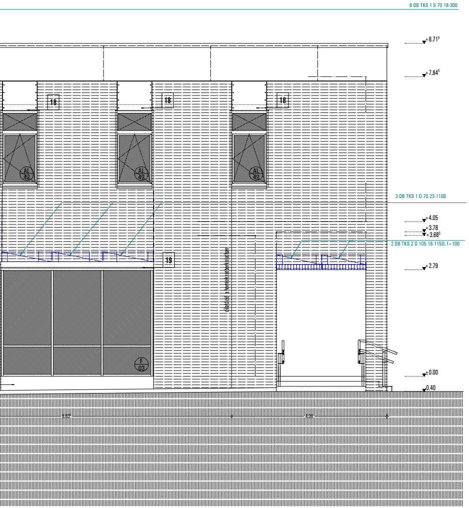
6 DB TKS 1 S 70 18-300
+8.71⁵
+7.84⁵
18
18
18
3 DB TKS 1 D 70 23-1100
+4.05
+3.78
+3.68⁵
2 DB TKS 2 D 105 18-1150; f=100
+2.79
19
dilatáció a homlokzatburkolatban
F 03
±0.00
-0.40

homlokzati anyagok:

1	klinker téglaburkolat okker (25x7,5x12) - ÖsterreichischesKlinker-Kontor
2	klinker téglaburkolat okker (29x19x12) - ÖsterreichischesKlinker-Kontor
3	előregyártott vasbeton attika panel
4	előregyártott vízszintesen átforduló vasbeton attika panel
5	előregyártott vasbeton előtető
6	előregyártott vasbeton pengefal
7	előregyártott vasbeton U keresztmetszetű hídelem
8	PREFA P.10 attika lefedés, világosszürke színben
9	PREFA REYNOBOND panel, szegecselt kivitelben, grau metallic 980 színben
10	PREFA P.10 korcolt lemezfedés, világosszürke színben
11	PREFA négyszögszelvényű ereszcsatorna, világosszürke színben
12	PREFA REYNOBOND panel csavarozva,grau metallic 980 színben
13	SCHÜCO AWS 60 ablak, RAL: 7039 színben
14	SCHÜCO ADS 60 ajtó, RAL: 7039 színben
15	SCHÜCO függönyfal, RAL: 7039 színben
16	SCHÜCO függönyfalba épített automata tolóajtó, RAL: 7039 színben
17	alumínium köpenylemez hőszigeteléssel
18	KRÜLLUNG HORISO árnyékoló a a panel takarásában
19	KRÜLLUNG HORISO árnyékoló alumínium köpennyel
20	In-Tech bukolótégla tartó rendszer (horganyzott)
21	2x2 db 20/20 cm-es üvegtégla, mögötte 4 nyílást lefedő 120x120 cm-es SCHÜCO AWS 60 fix ablak
22	szellőzőrács gépészterv szerint
23	fa tartóoszlop
24	acélrács lecsavarozható elemekkel, középen egyszárnyú kapuval
25	kétszárnyú acélkapu, egyedi hőszigetelt hőhidas kialakítású
26	vörösfenyő pallóburkolat bordázott felülettel, v=4 cm
27	perforáció a téglaburkolatban, mögötte ablakok
28	monolit látszóbeton kerítés
29	fix alumínium lamella árnyékoló

anyag jelölések, jelmagyarázat:

▨ beton	▨ zsalukő	▨ vasbeton	▨ POROTHERM 30	▨ klinker burkolat
▨ ROCKWOOL hőszig.	▨ NIKECELL hőszig.	▨ STYROFOAM hőszig.	▭ gipszkarton fal	▨ beton válaszfal

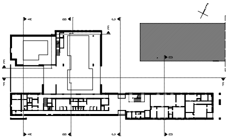

FIZIO - ÉS BALNEOTERÁPIÁS KÖZPONT

MEGVALÓSULÁSI TERV

ÉPÍTKEZÉS HELYE: 7030 PAKS, TÁNCSICS KÖZ, 3525/2. HRSZ.

MEGBÍZÓ **PAKI IPARI PARK KFT** 7030 PAKS, KÖLESDI ÚT 46.

FELELŐS ÉPÍTÉSZ TERVEZŐ: **KERN ÉS KLENK ÉPÍTÉSZETI BT.** 7030 PAKS, DUNA U.1/A. TEL:75/421-441 FAX: 75/510-100

ÉPÍTÉSZET			
Kern Andrea	okl. építészmérnök		Kern Andrea
Klenk Csaba	okl. építészmérnök	É/1-17-0330	Klenk Csaba
TARTÓSZERKEZET			
Nagy László	okl. építőmérnök	T 13-6436	
Rákosi Zsolt	építőmérnök		
GÉPÉSZET			
Takács Tibor	okl. épületgépész	GT/17-0459	
VILLAMOSSÁG			
Czékus György	okl. villamosmérnök	V-1/17-0070	

DÉLI HOMLOKZAT

dátum	projektszám	lépték	
2013.05.12.	10/2009	M = 1:50	**M- 14**

A terv a Kern és Klenk Építészeti Bt. alkotása, mely szerzői jogvédelmet élvez. A pecsétben jelzett feladaton túl bárminemű felhasználása csak a szerző hozzájárulásával lehetséges.