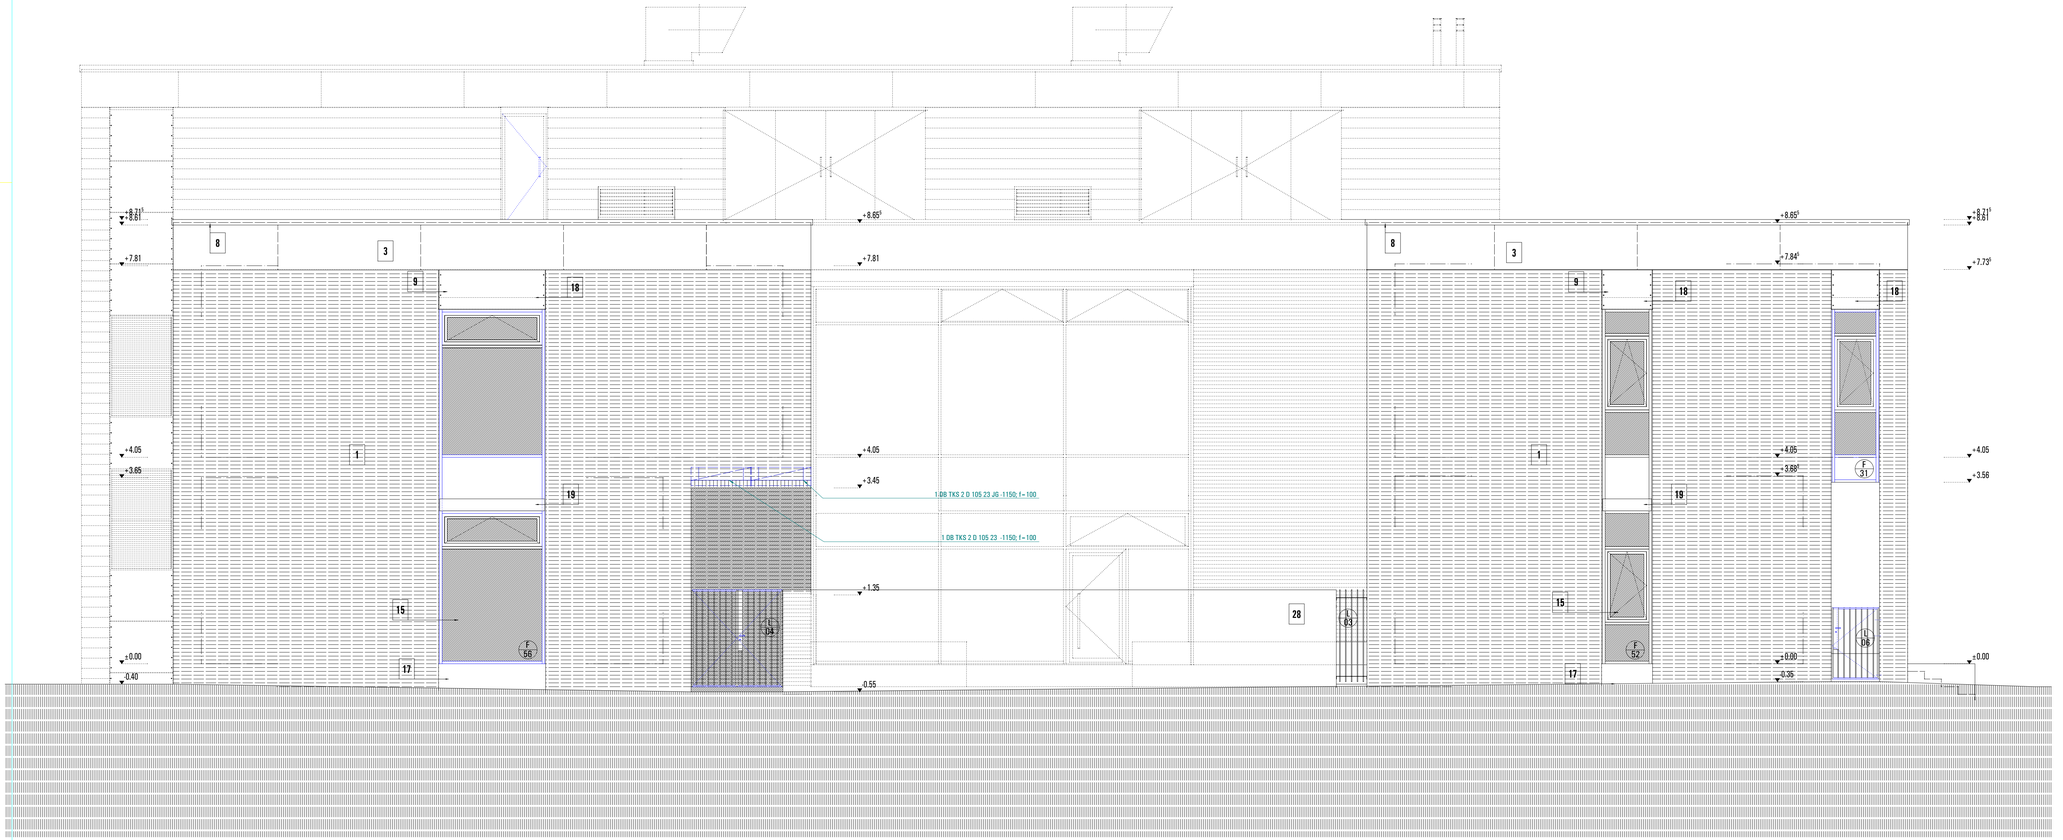

homlokzati anyagok:

1 klinker téglaburkolat okker (25x7,5x12) - ÖsterreichischesKlinker-Kontor
2 klinker téglaburkolat okker (29x19x12) - ÖsterreichischesKlinker-Kontor
3 előregyártott vasbeton attika panel
4 előregyártott vízszintesen átforduló vasbeton attika panel
5 előregyártott vasbeton előtető
6 előregyártott vasbeton pengefal
7 előregyártott vasbeton U keresztmetszetű hídelem
8 PREFA P.10 attika lefedés, világosszürke színben
9 PREFA REYNOBOND panel, szegecselt kivitelben, grau metallic 980 színben
10 PREFA P.10 korcolt lemezfedés, világosszürke színben
11 PREFA négyszögszelvényű ereszcsatorna, világosszürke színben
12 PREFA REYNOBOND panel csavarozva,grau metallic 980 színben
13 SCHÜCO AWS 60 ablak, RAL: 7039 színben
14 SCHÜCO ADS 60 ajtó, RAL: 7039 színben
15 SCHÜCO függönyfal, RAL: 7039 színben
16 SCHÜCO függönyfalba épített automata tolóajtó, RAL: 7039 színben
17 alumínium köpenylemez hőszigeteléssel
18 KRÜLLUNG HORISO árnyékoló a a panel takarásában
19 KRÜLLUNG HORISO árnyékoló alumínium köpennyel
20 In-Tech bukolótégla tartó rendszer (horganyzott)
21 2x2 db 20/20 cm-es üvegtégla, mögötte 4 nyílást lefedő 120x120 cm-es SCHÜCO AWS 60 fix ablak
22 szellőzőrács gépészterv szerint
23 fa tartóoszlop
24 acélrács lecsavarozható elemekkel, középen egyszárnyú kapuval
25 kétszárnyú acélkapu, egyedi hőszigetelt hőhidas kialakítású
26 vörösfenyő pallóburkolat bordázott felülettel, v = 4 cm
27 perforáció a téglaburkolatban, mögötte ablakok
28 monolit látszóbeton kerítés

anyag jelölések, jelmagyarázat:

beton | zsaluköő | vasbeton | POROTHERM 30 | klinker burkolat
ROCKWOOL hőszig. | NIKECELL hőszig. | STYROFOAM hőszig. | gipszkarton fal | beton válaszfal

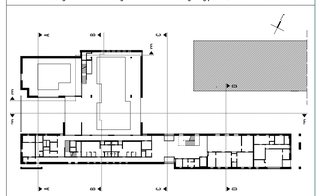

FIZIO - ÉS BALNEOTERÁPIÁS KÖZPONT

MEGVALÓSULÁSI TERV

ÉPÍTKEZÉS HELYE: 7030 PAKS, TÁNCSICS KÖZ, 3525/2. HRSZ.

MEGBÍZÓ	PAKI IPARI PARK KFT	7030 PAKS, KÖLESDI ÚT 46.
FELELŐS ÉPÍTÉSZ TERVEZŐ	KERN ÉS KLENK ÉPÍTÉSZETI BT.	7030 PAKS, DUNA U.1/A. TEL:75/421-441 FAX: 75/510-100

ÉPÍTÉSZET			
Kern Andrea	okl. építészmérnök		
Klenk Csaba	okl. építészmérnök	É/1-17-0330	
TARTÓSZERKEZET			
Nagy László	okl. építőmérnök	T 13-0436	
Rákosi Zsolt	építőmérnök		
GÉPÉSZET			
Takács Tibor	okl. épületgépész	G/17-0459	
VILLAMOSSÁG			
Csilkva György	okl. villamosmérnök	V-1/17-0070	

NYUGATI HOMLOKZAT

dátum: 2013.05.12. | munkaszám: 10/2009 | lépték: M = 1:50

M- 15

A terv a Kern és Klenk Építészeti Bt. akkreditált, mely szerzői jogvédelmet élvez. A pecsétben jelzett feladaton túl bárminemű felhasználása csak a szerzői hozzájárulásával lehetséges.

mész ~ 420 / 1000 (0.42m2)

Allplan 2009